© – TE Connectivity. All Rights Reserved.

Doppelanschlag Kombinationen von	mm²
Einzelanschläge x 1.5	
Einzelanschläge x 2.5	

NUMMER 962906

VERWENDET FÜR –

PASSEND ZU –

REVISIONS					
P	LTR	DESCRIPTION	DATE	DWN	APVD
	F3	OBSOLETE VARIANT 962906-1	06OCT23	KMD	SCK

Schnitt A—A

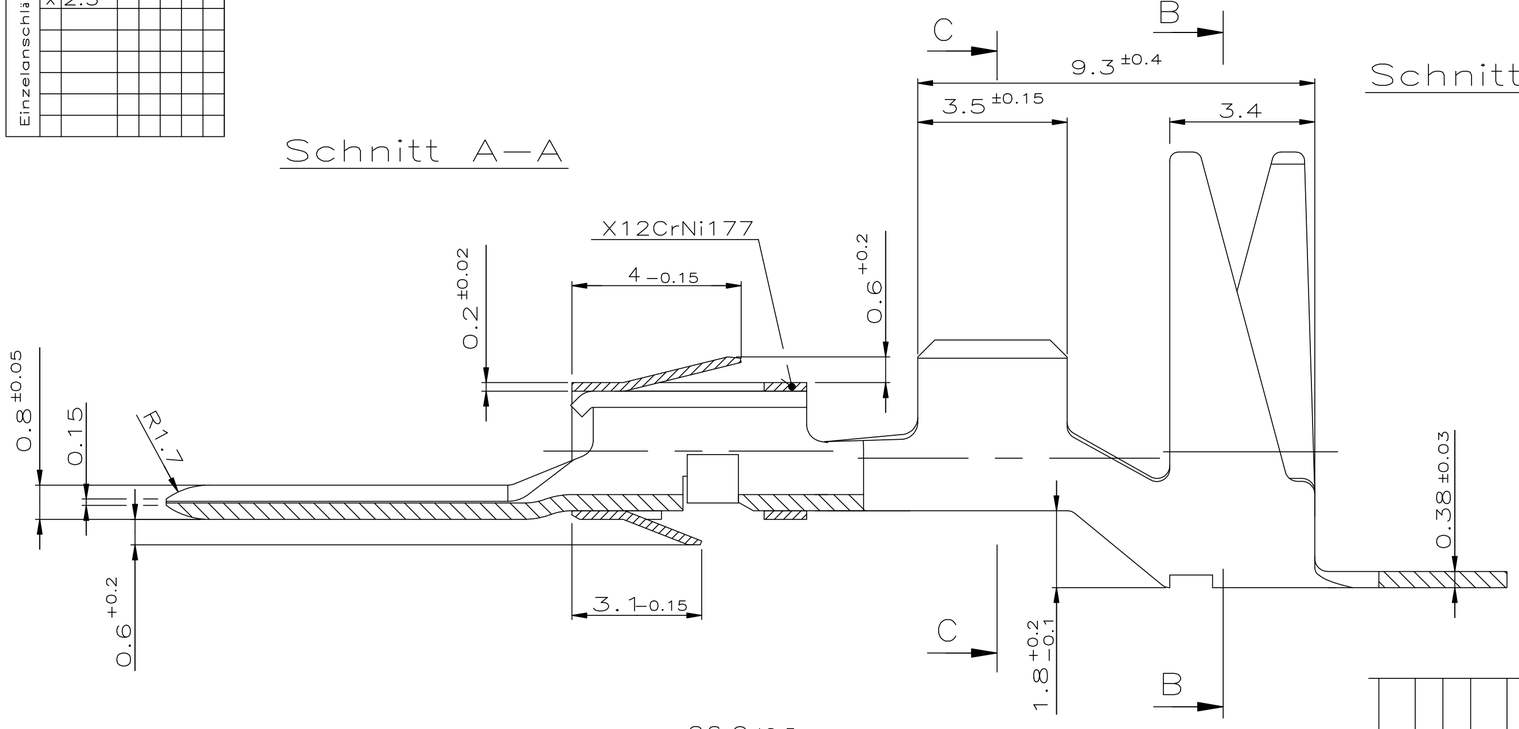

Schnitt B—B

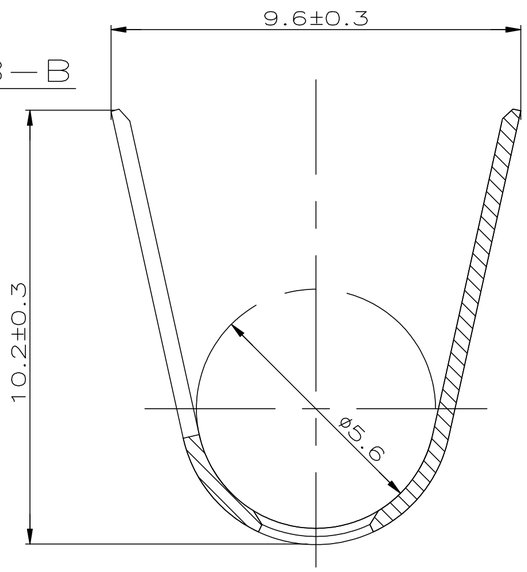

Schnitt C—C

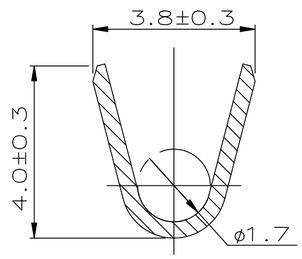

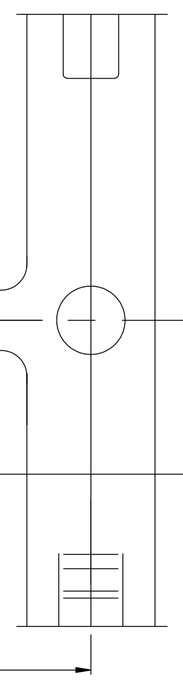

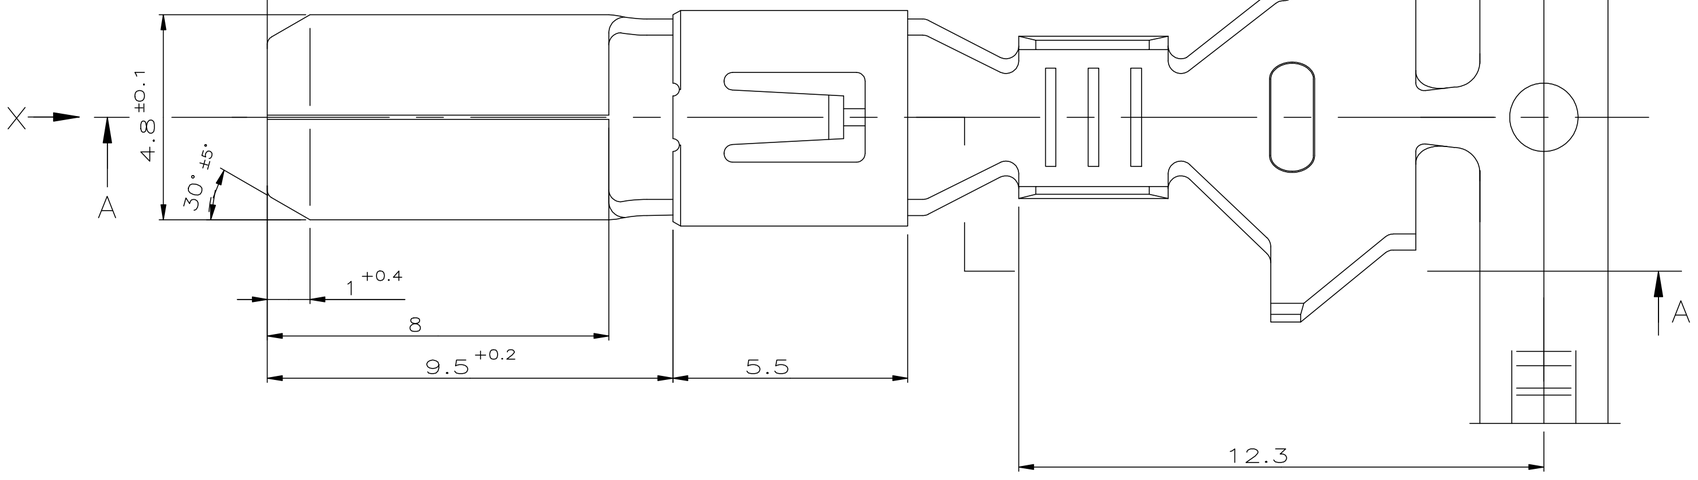

ANSICHT X

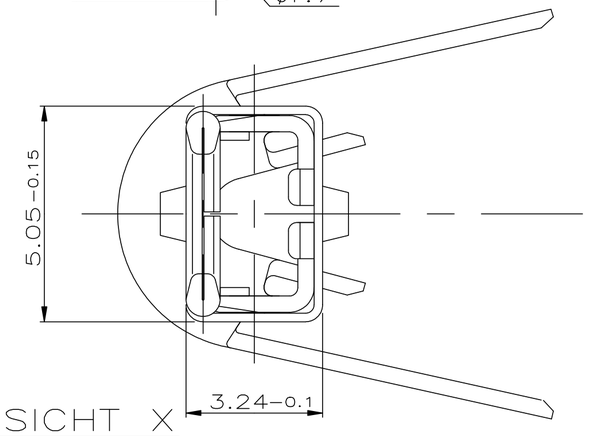

Drahtrößenbereich: >1–2.5 mm²

Dichtungs Ø 6 mm Einzeldichtung

AMP BESTELL–NR. EINZELAUSF	AMP BESTELL–NR. BANDWARE	Rev.	WERKSTOFF	OBERFL / FARBE
963819–2	962906–2	F	CuFe2	vorverzinnt
~~963819–1~~	~~962906–1~~	F	~~CuSn4~~	vorverzinnt

ZEICHNUNG GÜLTIG AB .....

THIS DRAWING IS A CONTROLLED DOCUMENT.

DIMENSIONS: mm

TOLERANCES UNLESS OTHERWISE SPECIFIED:
0 PLC ± –
1 PLC ± –
2 PLC ± 0.2 mm
3 PLC ± –
4 PLC ± –
ANGLES ± 5°

MATERIAL –

FINISH –

DWN	H.Gehrke	27.01.92
CHK	L.Nix	03.02.93
APVD	–	–
PRODUCT SPEC	–	
APPLICATION SPEC	–	
WEIGHT	0.000000	

TE Connectivity

NAME: 4.8mm Flachstecker mit doppelter Rastfeder

SIZE	CAGE CODE	DRAWING NO	RESTRICTED TO
A2	00779	C-962906	–

CUSTOMER DRAWING | SCALE 10:1 | SHEET 1 OF 1 | REV F3

WAR NR.